
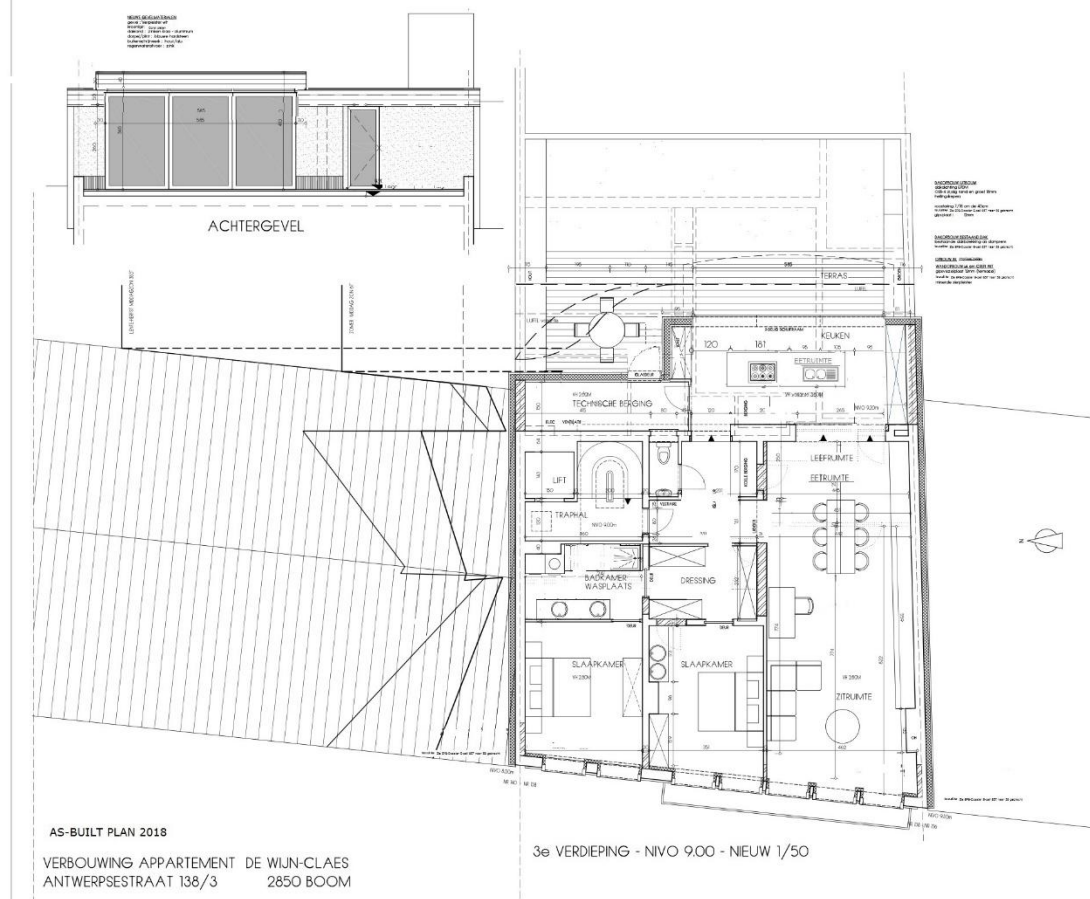


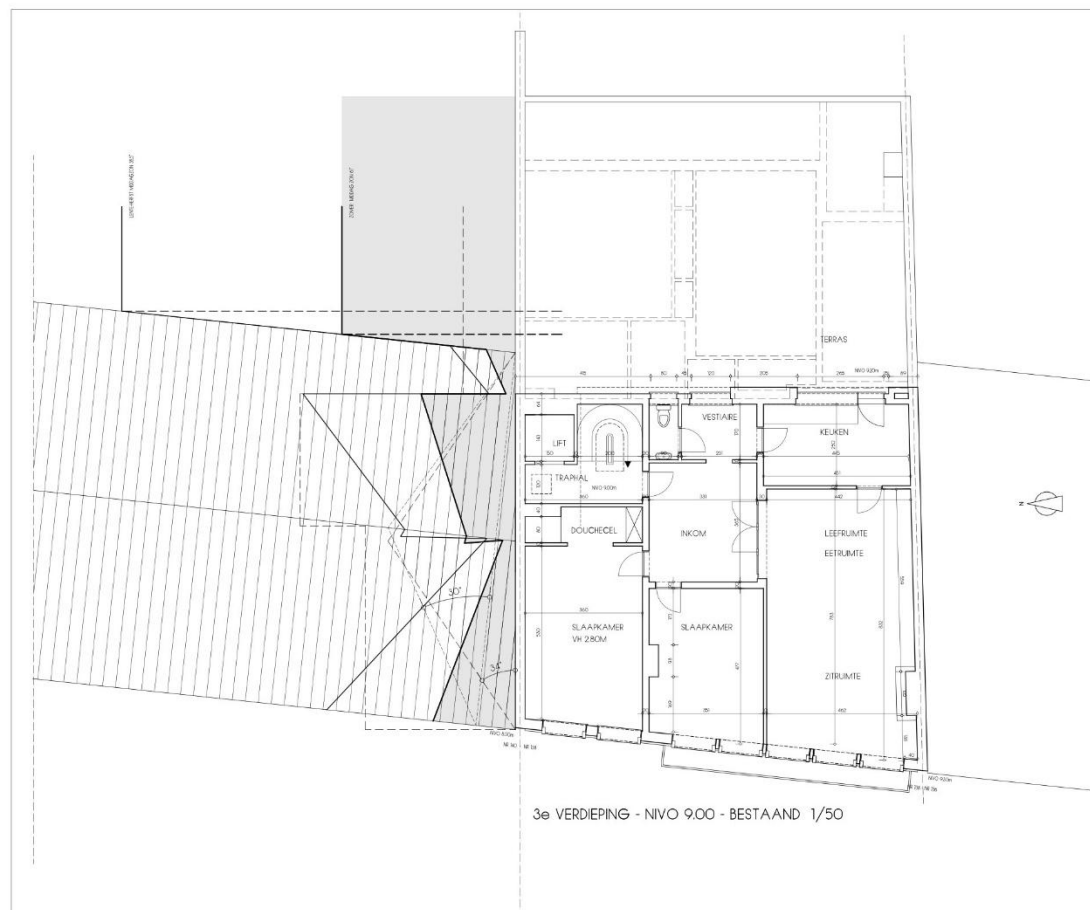

AS-BUILT PLAN 2018

VERBOUWING APPARTEMENT DE WIJN-CLAES
ANTWERPSESTRAAT 138/3 2850 BOOM